




Zeichenerklärung (Auszug)

- Trafostation
- Kabelverteiler
- Muffennest
- Schutzrohr Strom
- Kabeltrasse (stillgelegt)
- Kabeltrasse (außer Betrieb)
- Kabeltrasse

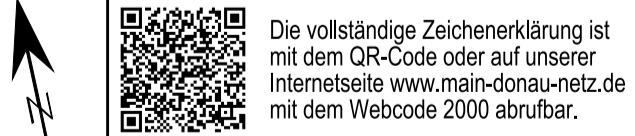

**Main-Donau
Netzgesellschaft**

Der übergebene Bestandsplan ist nicht zur Maßnahme geeignet. Dieser darf nicht an Dritte weitergegeben werden und entbindet nicht von der Verpflichtung zur Einholung einer Einweisung des konkreten Verfahrens zu unserem Hause und der Einhaltung der daraus resultierenden Pflichten. Bei Unklarheiten bezüglich des Plansatzes ist mit uns Rücksprache zu nehmen.

Bestandsplansatz Strom / Kommunikation

Maßstab: 1:500
Ersteller: VEIT04
Datum: 18.12.2019
ARB02201935115 Ochsenfurt Weststadt-Mainflank